


[illegible]

**CALIFICACIÓN:** Urbana, clave 22a3 fases I (existente) y II (proyecto)

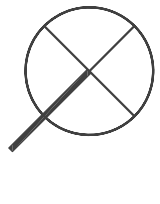

"AS BUILT"

SEGUNDO TEXTO REFUNDIDO DE  
PROYECTO BÁSICO Y EJECUTIVO  
DE AMPLIACIÓN DE EDIFICIO SIN  
ACTIVIDAD ESPECÍFICA (USOS  
ADMITIDOS SEGÚN CLAVE 22a3)

C/ Pablo Iglesias N° 21-23-25-27

TULBOS S.L.  
INVERSABI 46 S.L.  
INVERLLAU 2007 S.L.  
URBANIZACIONES DA SILVA S.L.  
ONST. IND. MANUEL SANTOMÁ S.L.  
PLANO

**A03 y A04**  
PLANTAS SEGUNDA,  
TERCERA, CUARTA Y  
CUBIERTA

---

ESG. 1:150

---


AGOSTO 2025

ADDITIO

DESP.: C/D, ENVI OM 2.  
T.F.: 639151093  
FAX: 63 414 40 37  
05190 MOJA (BARCELONA)  

1

**Q**lauder santomà  
arquitectos

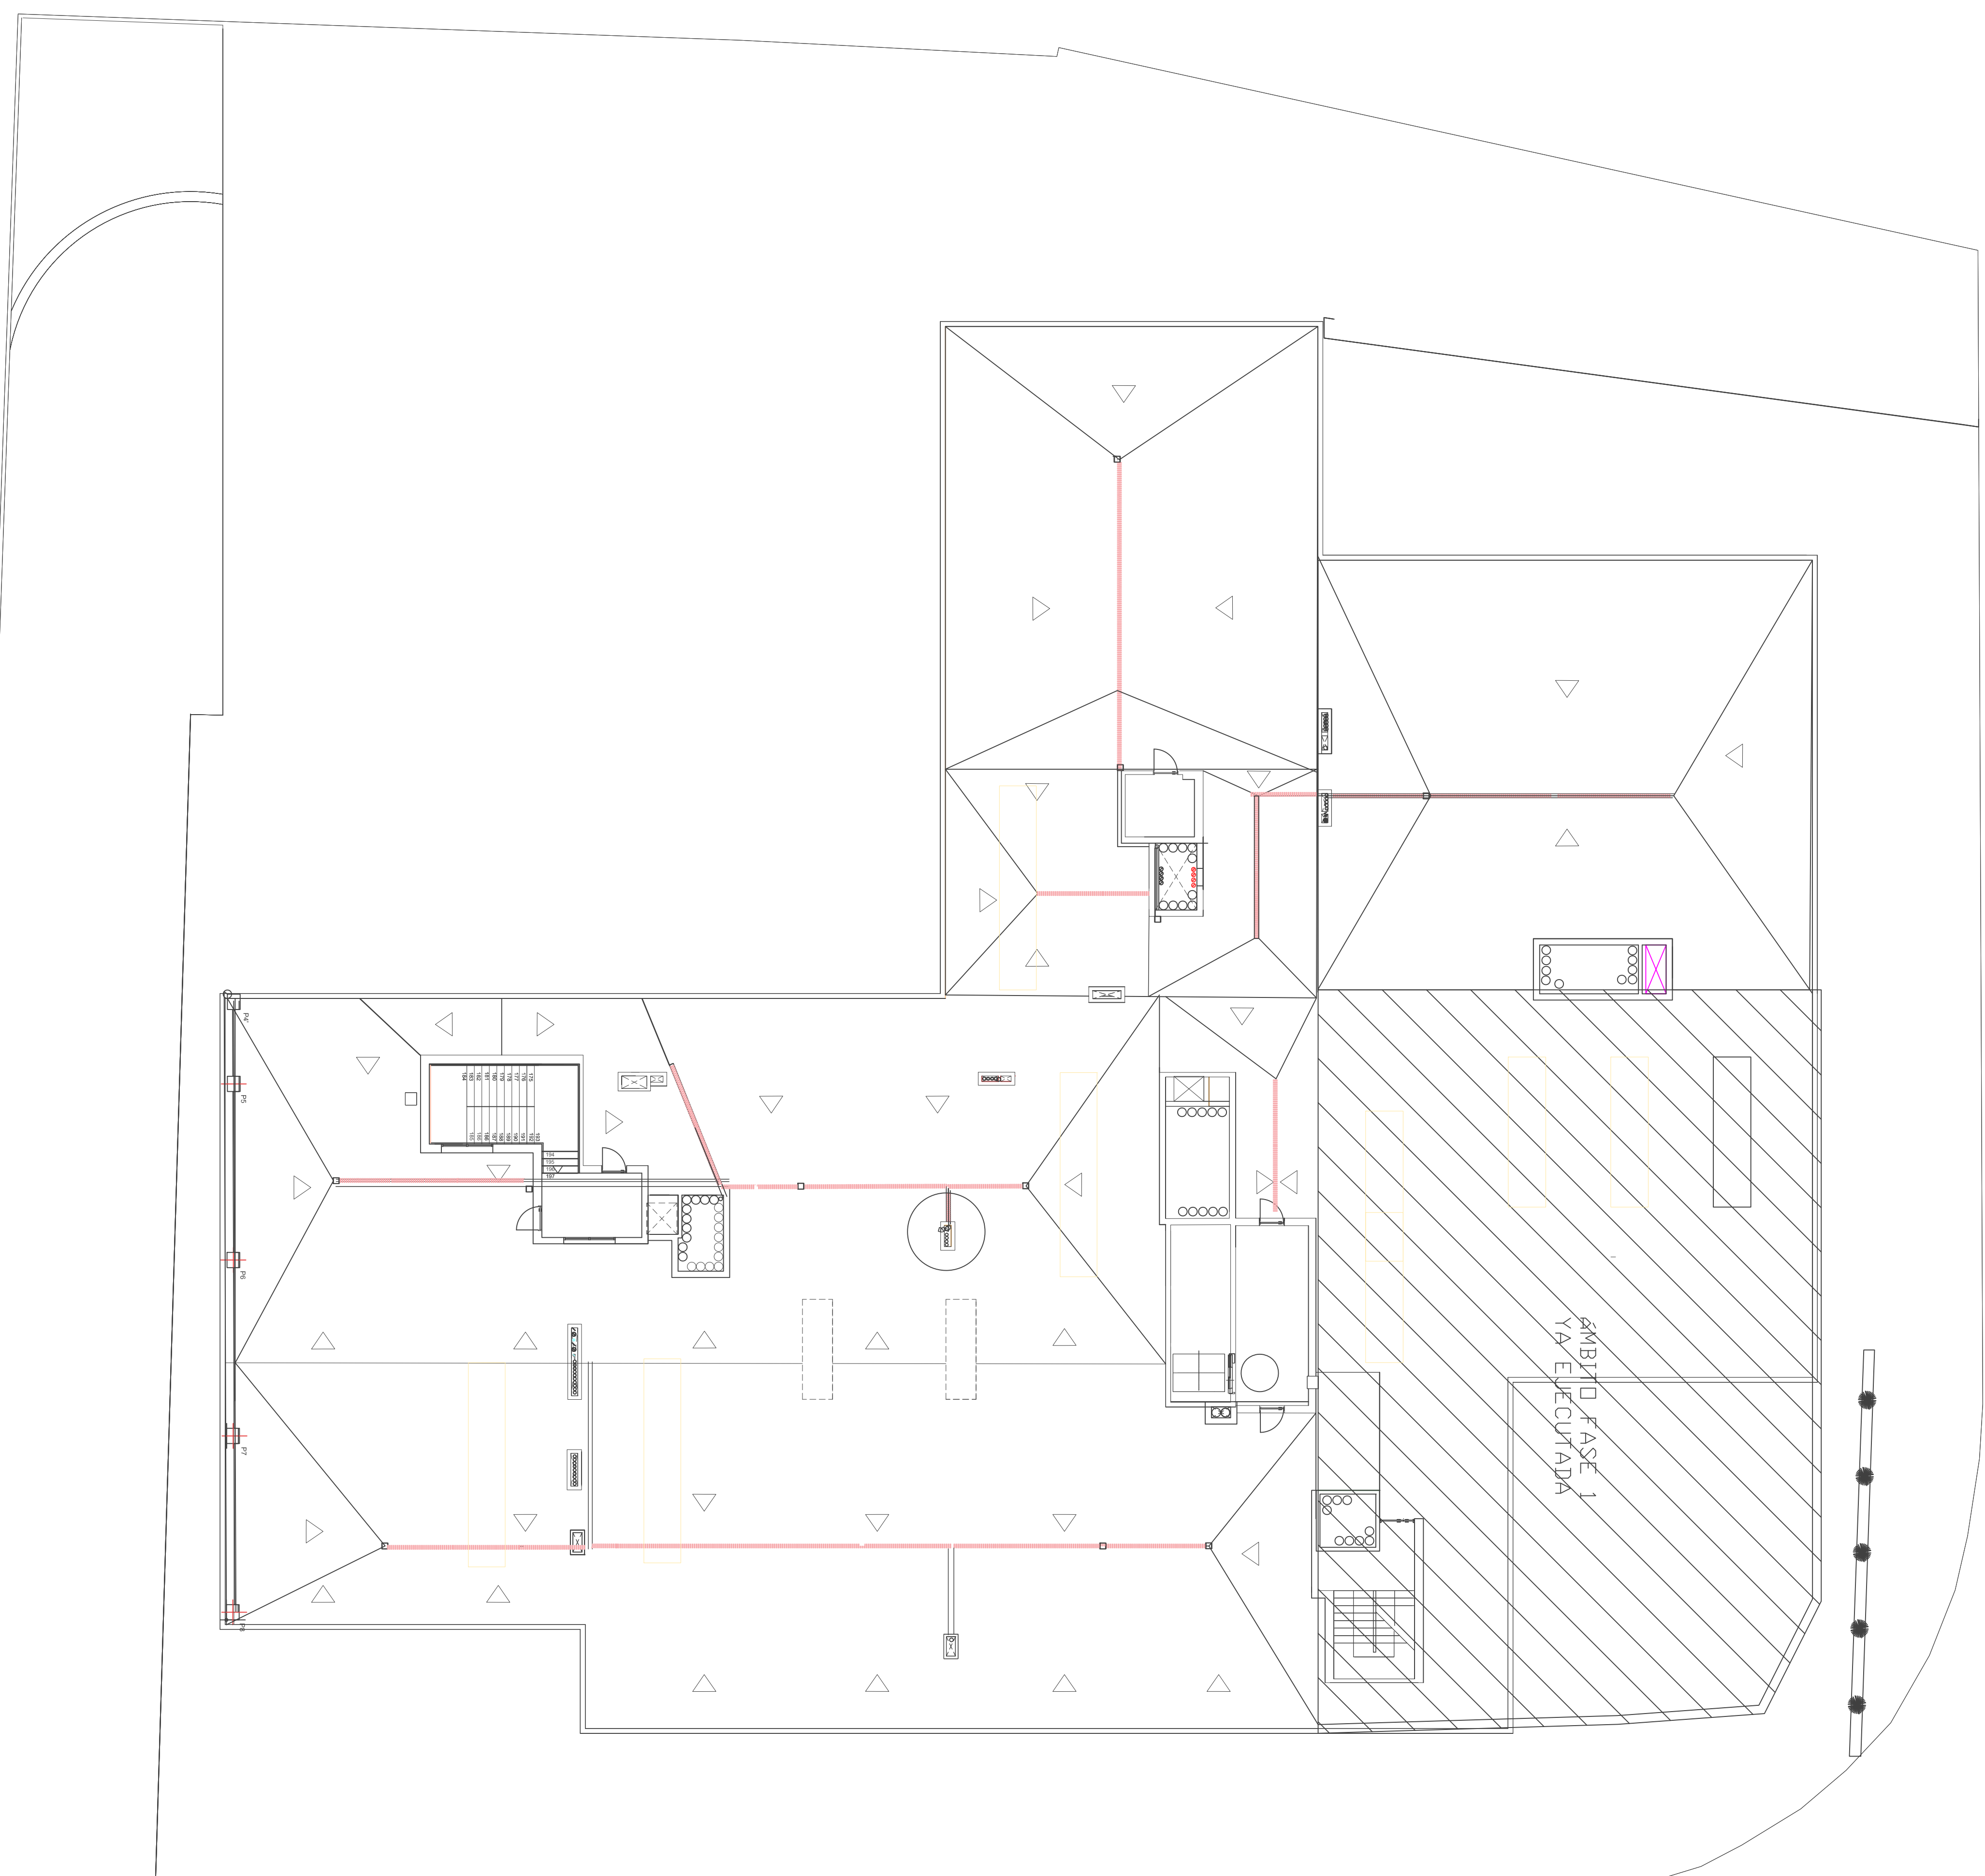

# PLANTA CUBIERTA

ESCALA GRÁFICA :  
1/150



# PLANTAS PISO 1,2,3 Y 4

ESCALA GRAFICA: 1/150